

Priloha č. 1

Řídeč | Mapa aplikace GIS

app.gisonline.cz/ridec#

Řídeč | Mapa apl...

Document - Word

Mapa online aplikace GIS

Informace o POZEMLKU 977

|                   |                       |
|-------------------|-----------------------|
| Parcelní číslo    | 977                   |
| Typ parcely       | PKN                   |
| Okres             | Olomouc [3005]        |
| Obec              | Řídeč [554103]        |
| Katastrální území | Řídeč [696986]        |
| Číslo LV          | 10001                 |
| Druh pozemku      | orná půda             |
| Způsob využití    | zemědělský půdní fond |
| Způsob ochrany    | 2916                  |
| Výměra            | 2916                  |
| Účelový vymezení  | Za souřadnic v S-JTSK |
| Měřítko           | DKM                   |

Vlastníci, jiní oprávnění

| Vlastník                                   | Podíl | Typ              |
|--|-------|------------------|
| Obec Řídeč [IČO:60799692], Řídeč č.p. 276, | 1/1   | Vlastnické právo |
| 78501 Řídeč                                |       |                  |

Seznam BPEJ

| BPEJ  | Výměra | titul ochrany |
|-------|--------|---------------|
| 52614 | 2916   | 4             |

Omezení Vlastnického práva

Region veřejnosprávního zájmu

Jiná práva

Město evidovaný zájem záměru

Jiná zápis

Mapa online aplikace GIS

Návrhová • Měřítko 1:1000 • Aplikace • Topografie

12:30  
středa  
8.1.2025

  
OBEC Řídeč  
Řídeč č.p. 276  
78501 Sternberk  
IČ: 60799692  
8.1.2025


**INFORMACE O POZEMLKU 822**

|                   |                       |
|-------------------|-----------------------|
| Poradní číslo     | 822                   |
| GPS souřadnice    | PKN                   |
| Obec              | Olomouč [3805]        |
| Katastrální území | Řídeč [554103]        |
| Číslo ú           | Řídeč [696956]        |
| Číslo ú           | 152                   |
| Druh pozemku      | orna půda             |
| Způsob využití    | zemědělský půdní fond |
| Způsob ochrany    | 28269                 |
| Význam            | Ze souřadnic v S-JTSK |
| Účelové opatření  | DKM                   |
| Mapový list       |                       |

**Vlastníci, jiní oprávnění**

| Vlastník   | Podíl | Typ              |
|--|-------|------------------|
| Pesaka, zemědělská a.s. (IČO: 25355411), Babice č.p. 130, 78501 Babice | 1/1   | Vlastnické právo |

**Seznam BPEI**

|-------|--------|----------------|
| 52614 | 28269  | 4              |

**Omezení vlastnického práva**



**Návod** • Nahrát obrázek • O aplikaci • Topologie

OBEC ŘÍDEČ  
 Řídeč č.p. 276  
 78501 Šternberk  
 IČ: 60799692

*P. 1. 2022*

Příloha č. 1

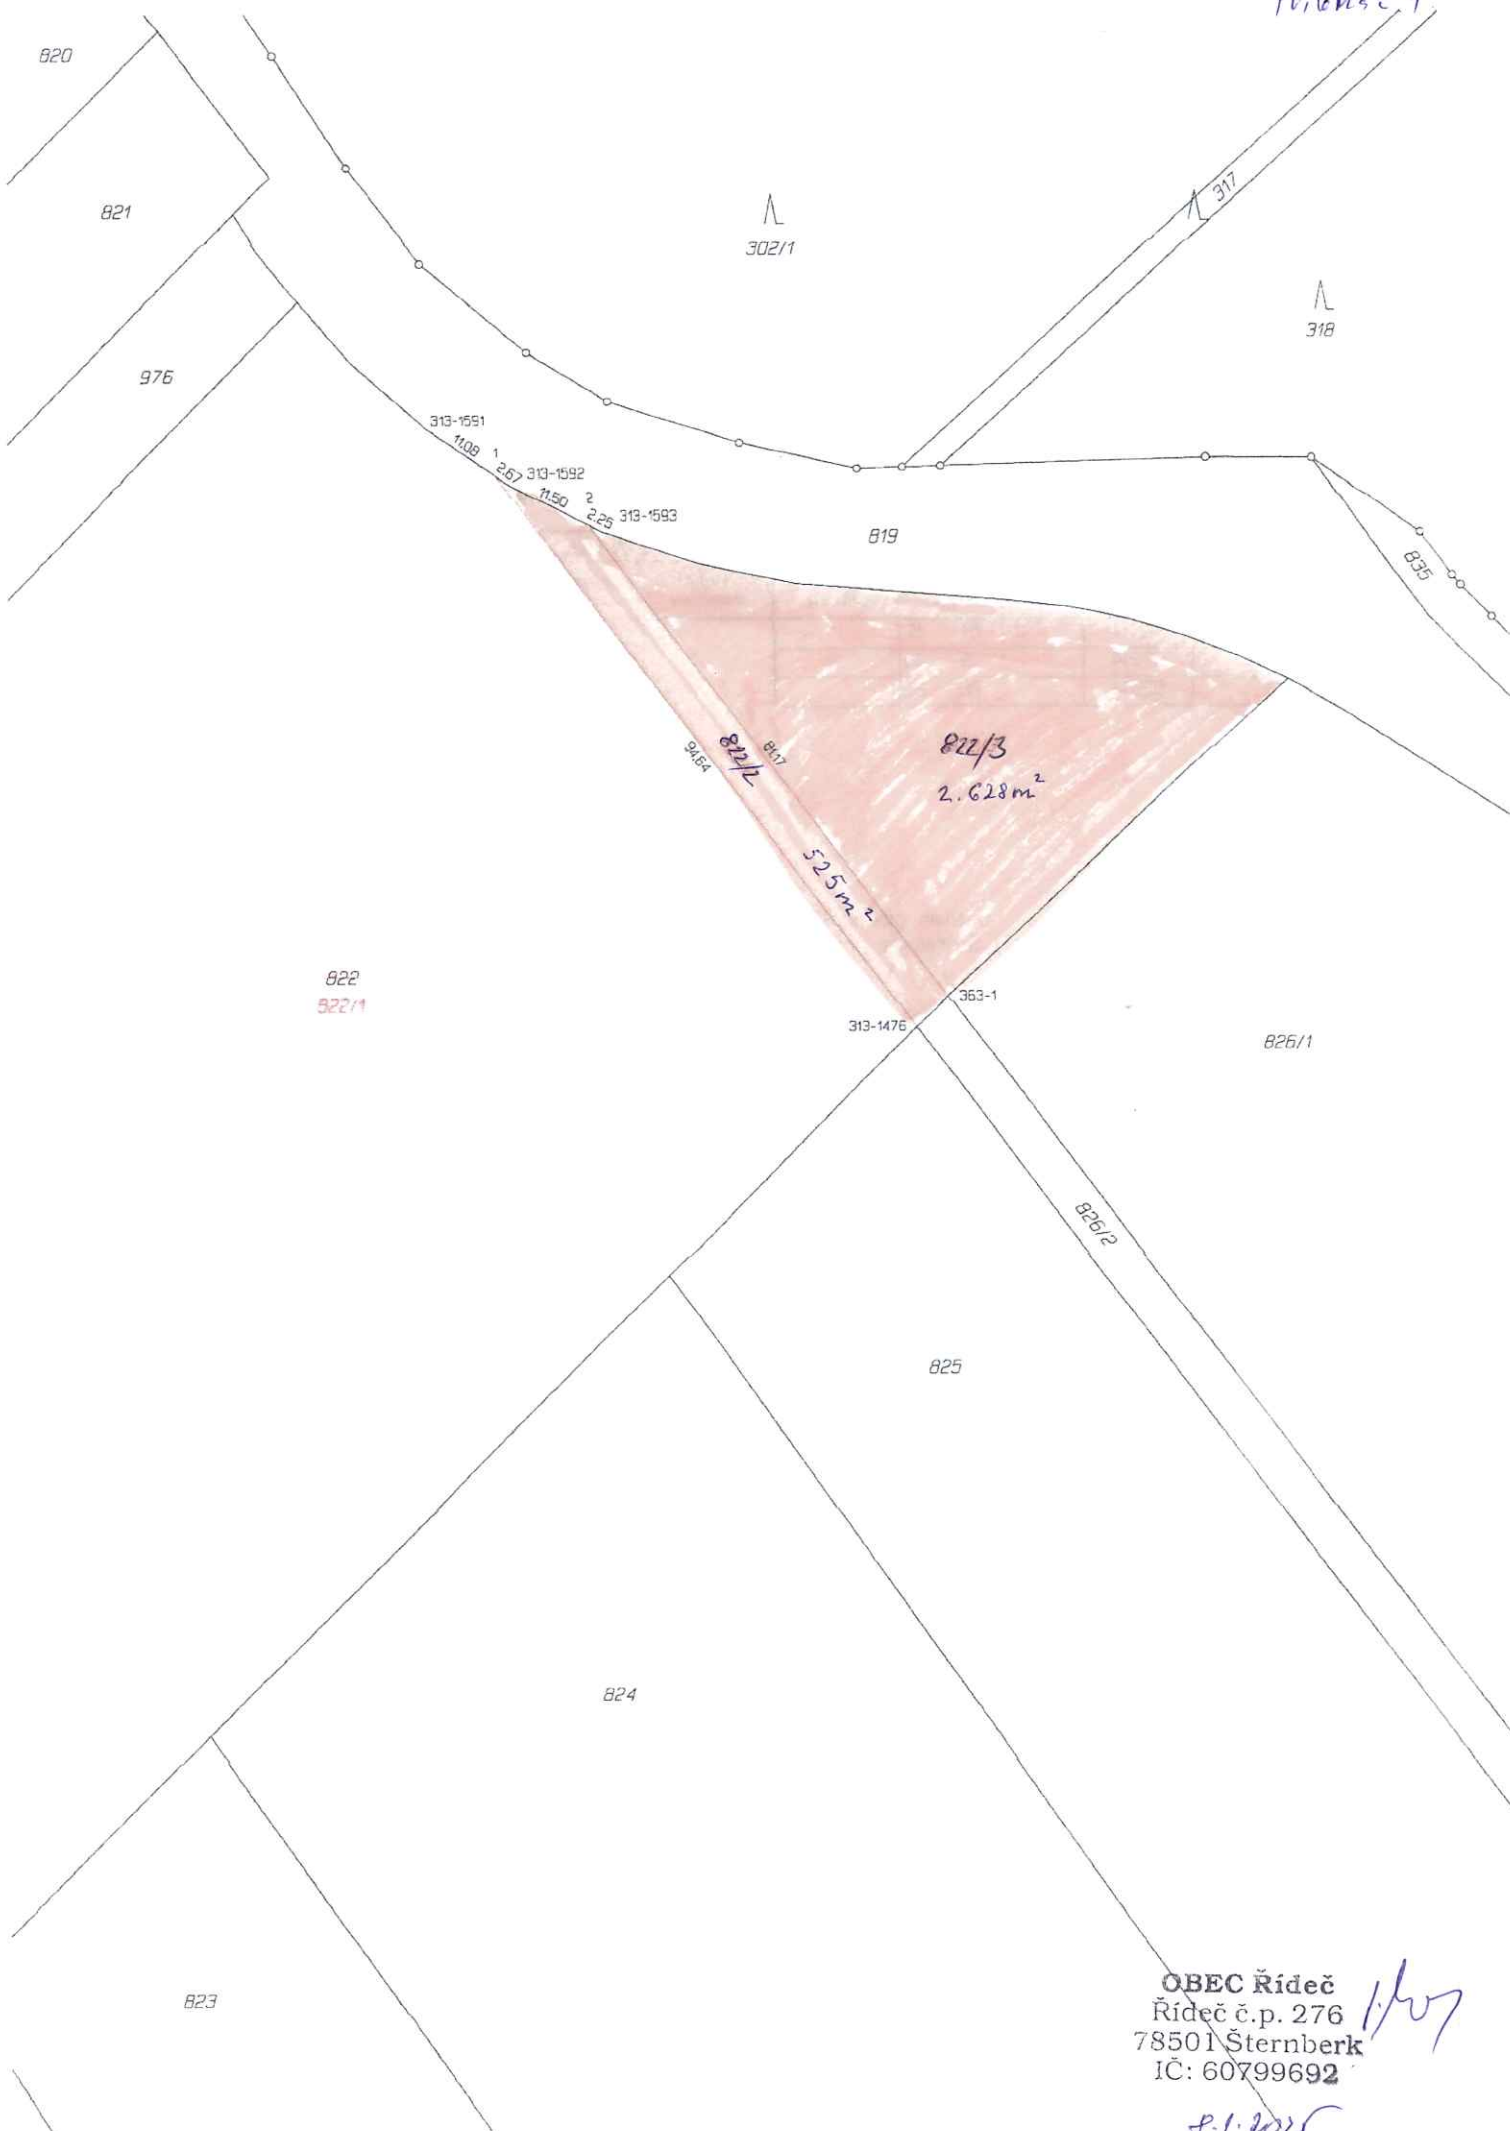

OBEC Řídeč  
 Řídeč č.p. 276  
 78501 Šternberk  
 IČ: 60799692

*Handwritten signature*

